


Pracownia Usług Geodezyjnych  
 "GEOSURVEY"  
 inż. Michał Iwanowski  
 76-270 Ustka, ul. Marynarki Polskiej 79  
 email: biuro@geosurvey.ustka.pl  
 www.geosurvey.ustka.pl  
 tel. 609049862 NIP: 8392908565

Woj.pomorskie [22]  
 Powiat Słupski [2212]  
 Jedn.ewid.: [221201\_1] Ustka  
 Obręb ewid. [0001] Ustka  
 Działka Nr 1684/61  
 ul. Kosynierów 8  
 ID.6640.2533.2021

## MAPA INWENTARYZACJI POWYKONAWCZEJ OBIEKTÓW BUDOWLANYCH SKALA 1:500

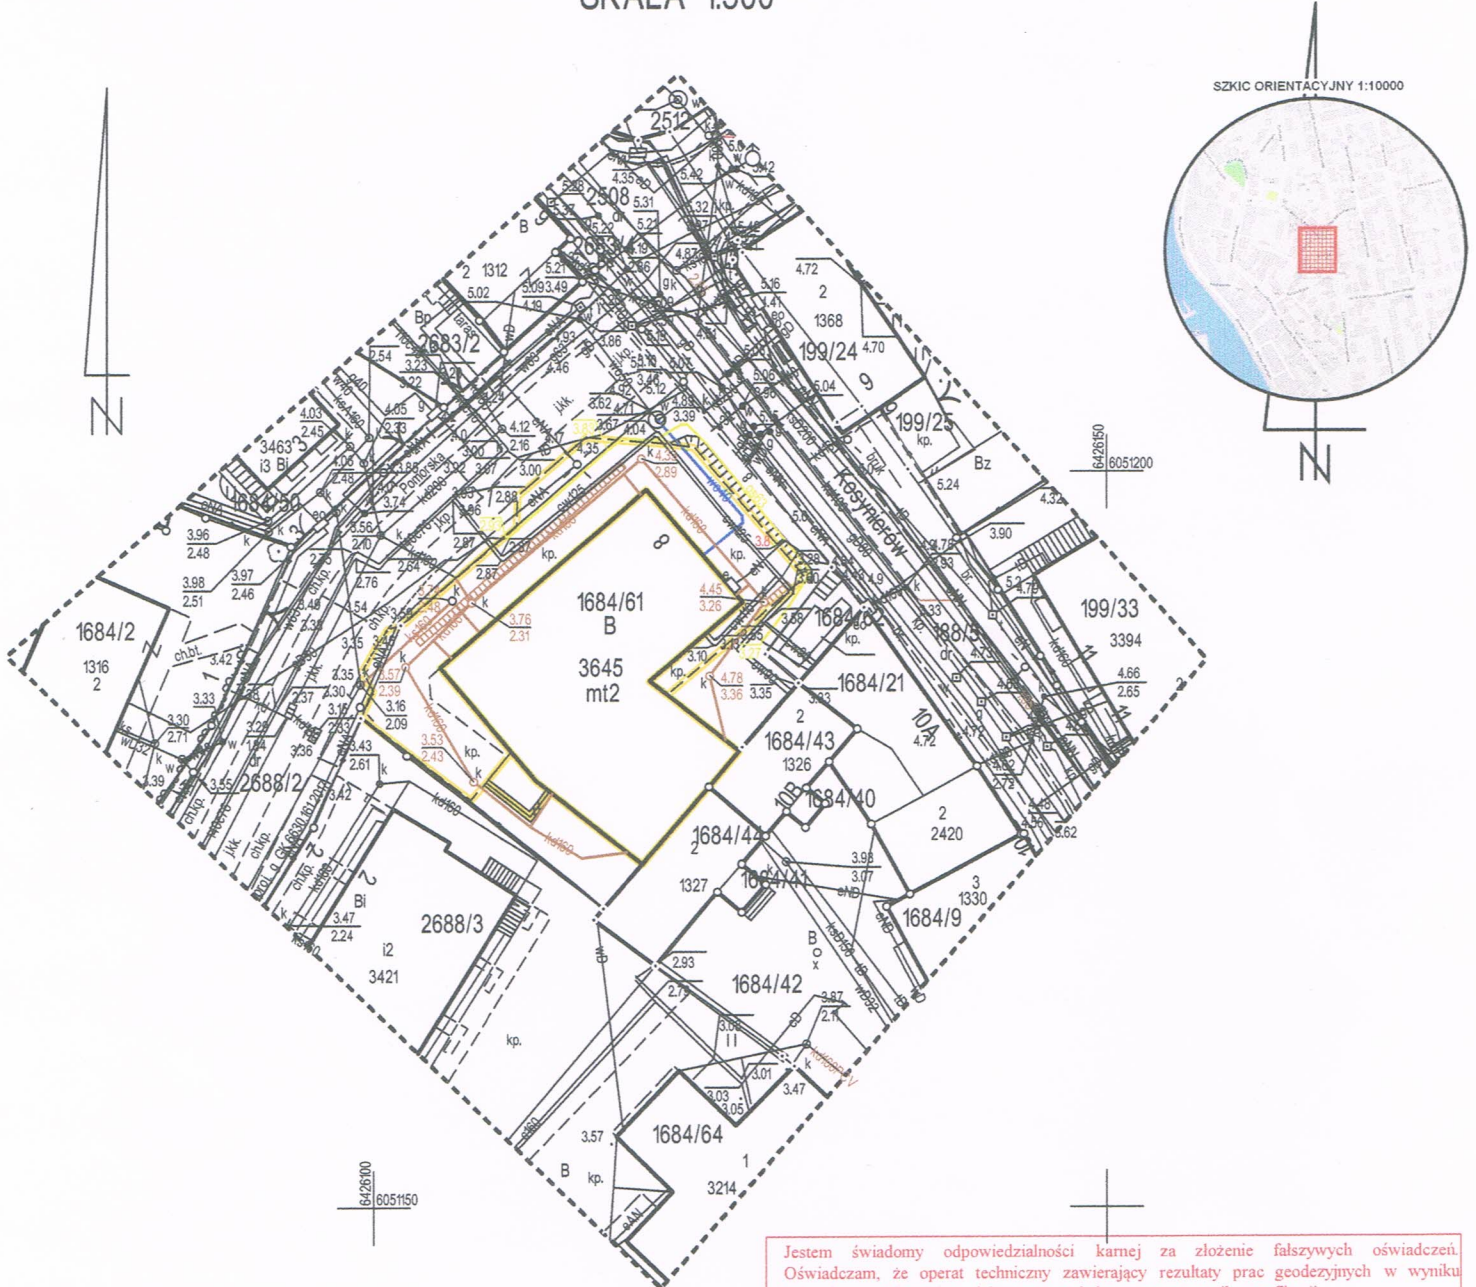

ID.6640.2533.2021  
 Ark. mapy 6.226.11.19.4.4  
 Ustka dnia 03.09.2021  
 Mapę sporządził: inż. Michał Iwanowski

**GEODETA**  
 inż. Michał Iwanowski

Jestem świadomy odpowiedzialności karnej za złożenie fałszywych oświadczeń. Oświadczam, że operat techniczny zawierający rezultaty prac geodezyjnych w wyniku których powstał niniejszy dokument uzyskał pozytywny wynik weryfikacji.	
Identyfikator zgłoszenia prac geodezyjnych	ID. 6640.2533.2021
Organ służby geodezyjnej, który otrzymał zgłoszenie.	Starosta Powiatu Słupskiego
Wykonawca prac geodezyjnych.	GEODETA inż. Michał Iwanowski
Nr oraz data sporządzenia dokumentu zawierającego wynik pozytywnej weryfikacji.	6640.2533.2021_31209 z dnia 03.09.2021r.
Imię i nazwisko oraz nr uprawnień zawodowych kierownika prac.	GEODETA UPRAWNIONY Piotr Stalla upr.1232992 MGPIB