Zakład Usług Geodezyjnych
"GEO-NORD"
ul. Dunina 24, 76-270 Ustka

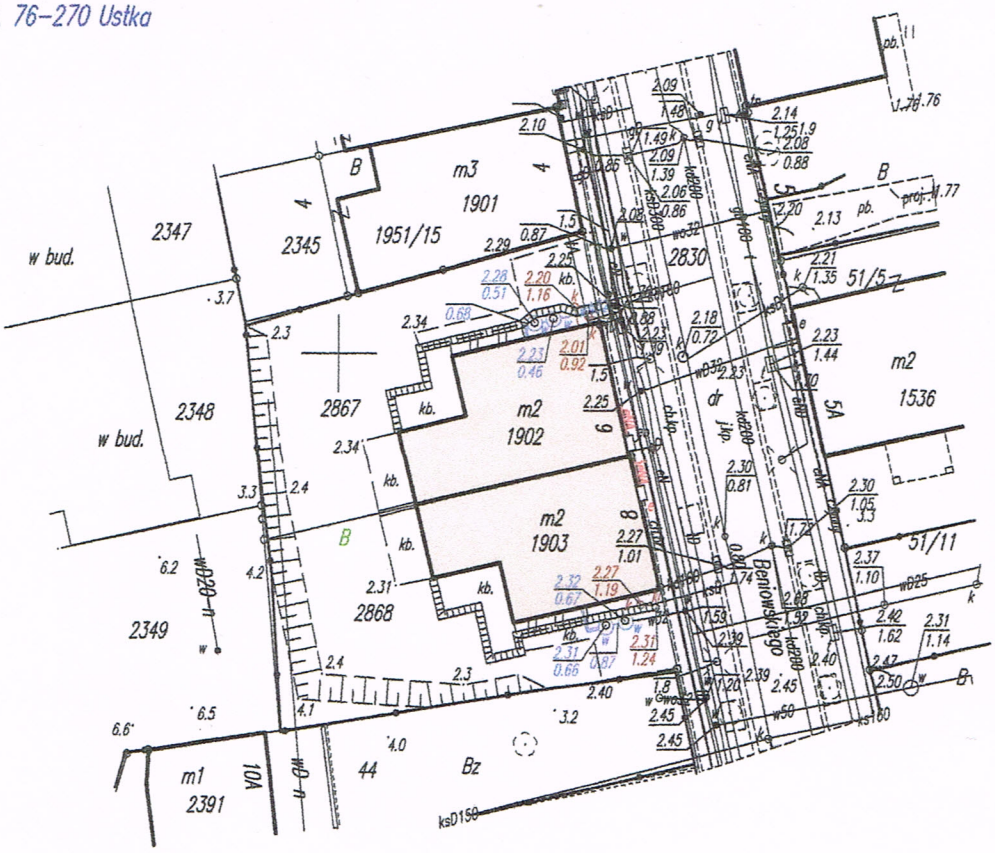

GEODEZYJNA INWENTARYZACJA POWYKONAWCZA
obiektów budowlanych
skala 1:500
ID: 6640.1989.2023

Woj. pomorskie, powiat słupski, gmina m. Ustka, obręb Ustka,
obiekt: dz. nr 2867, 2868

Stwierdza się zgodność usytuowania budynków z projektem zagospodarowania przestrzennego działki oraz z pozwoleniem na budowę nr 244/2021 z dn. 17.03.2021r.

Przyłącze kanalizacji sanitarnej, elektroenergetyczne i wodociągowe zgodne z projektem, a przyłącze kanalizacji deszczowej niezgodne z projektem budowlanym.

wykonał: geodeta Jerzy Malinowski
nr upr. 7908, zakres uprawnień 1 i 2
Ustka, dn. 07-06-2023r.

GEODETA UPRAWNIONY
Jerzy Malinowski
Upr. nr 7908

ZAKŁAD USŁUG GEODEZYJNYCH
"GEO-NORD"
76-270 USTKA, ul. Dunina 24
tel. 59 814 46 47 NIP 839-193-41-12

Poświadczam, że niniejszy dokument został opracowany w wyniku prac geodezyjnych i kartograficznych, których rezultaty zawiera operat techniczny pozytywnie zweryfikowany. Jednocześnie informuje, że jestem świadomy odpowiedzialności karnej za złożenie fałszywego oświadczenia.	
Identyfikator zgłoszenia prac geodezyjnych	6640.1989.2023
Organ służby geodezyjnej, który otrzymał zgłoszenie	Starosta Słupski
Wykonawca prac geodezyjnych	Jerzy Malinowski „GEO-NORD" Ustka
Nr oraz data sporządzenia dokumentu zawierającego wynik pozytywnej weryfikacji	Protokół Weryfikacji Nr 6640.1989.2023_44012 z dn.27.06.2023 r.
Imię i nazwisko oraz nr uprawnień zawodowych kierownika prac	Jerzy Malinowski Nr uprawnień 7908